

JÄMSÄNKOSKI 1:2000

KYLÄT :
KERKKOLA, NIEMOLA, PATALA
VIERELÄ JA JAATILA

RAKENNUSKAAVA :
KORTTELI 201 (OSA)
SEKA RAKENNUSKAAVATIE- JA VESIALUEET

RAKENNUSKAAVAN MUUTOS :
KORTTELIT 5 (OSA), 12 (OSA), 201 (OSA), 239, 1001,
1023 JA ~~1221 (OSA)~~
SEKA VIRKISTYS-, LIIKENNE-, RAKENNUSKAAVATIE-,
VAARA- JA VESIALUEET

RAKENNUSKAAVAN MUUTOKSELLA MUODOSTUU :
KORTTELIT 12 (OSA), 201 (OSA), 1001, 1023 JA
~~1221 (OSA)~~
SEKA VIRKISTYS-, LIIKENNE-, RAKENNUSKAAVATIE- JA
VESIALUEET

RAKENNUSKAAVAMERKINNÄT JA -MAARAYKSET

ERILLISPIENTALOJEN KORTTELIALUE

TEOLLISUUS- JA VARASTORAKENNUSTEN KORTTELIALUE

TEOLLISUUS- JA VARASTORAKENNUSTEN KORTTELIALUE
KULLEKIN RAKENNUSPAIKALLE SAADAAN RAKENTAA YKSI KIINTEISTÖHOIDON
KANNALTA VÄLTÄMÄTÖN KORKEINTAAN 150 m² SUURUINEN ASUNTO

TEOLLISUUS- JA VARASTORAKENNUSTEN KORTTELIALUE
ALUEELLA SAA HARJOITTAA PUUNJALOSTUSTEOLLISUUTTA JA SIIHEN
LIITTYVIA TOIMINTOJA.
ALUEELLE SAA SIIJOTTAA NELJÄ KUUMAHIERTÄMÖRAKENNUSTA, PAPERI-
TEHDASRAKENNUKSET KUUTTA PAPERIKONETTA VARTEN, JÄTEVEDEN-
PUIHDISTAMON, JOHON KUULUVAT KUUSI MEKAANISTA SELKEYYTÄNTÄ JA
BIOLOGINEN PUIHDISTAMO, KAKSI FLOTAATILAITOSTA TARPELLISINE
LAJITTELUKONEIN, JÄTEVEDENPUMPPAAMOT SEKÄ LIETTEENKUIVAAMO.
PUUN JA HAKKEEN VARASTOINTIALUEET JA KÄSITTELYLAITTEET KUTEN
KATKAISULAITOS, KUORIMO, HAKETUS- JA SEULONTALAITTEET, SELLU-
LOOSAVARASTO, TÄYTE- JA PÄÄLYSTEAINEVARASTOT, VALKAISUAINE-
VARASTOT, KEMIKAALI- JA LISÄAINEVARASTOT, KESKUSVARASTON,
JOHON KUULUVAT TARVIKE-, VARAOSA- JA PALAVIEN NESTEIDEN VARASTOT,
ÖLJYVARASTON TARVITTAVINE KULJETUS- JA KÄSITTELYLAITTEINEEN, PAPERI-
VARASTOT, TEHTÄIDEN KÖRJAAMOT JA TOIMISTOTILAT SEKÄ MUITA PAPERI-
JALOSTUSTEOLLISUUDEN TARVITSEMIJA LAITTEITA JA RAKENNELMIA.
KORTTELIALUEELLE SIIJOTTETTAVA LAITOS EI SAA AIHEUTTAA MELUTASON 55 dBA
YLIITÄMISTÄ LAHEISILLA ASUNTOALUEILLA EIKÄ YMPÄRISTÖÖN HAJUA,
ILMAN PILAANTUMISTA TAI MUUTA TERVEYDELLISTÄ HAITTAA.
TEHDASALUE AIDATAAN JA VARUSTETAAN TARPELLISIN SISÄÄNTULOPOITIN
VARTIOINTIRAKENNUKSIINEEN.

TEOLLISUUS- JA VARASTORAKENNUSTEN KORTTELIALUE
ALUEELLA SAA HARJOITTAA BIOTEKNISTÄ TEOLLISUUTTA JA SIIHEN
LIITTYVIA TOIMINTOJA.
TOIMISTOTILOJA SAA RAKENTAA ENINTÄÄN 10 % KOKONAISKERROSALASTA
KORTTELIALUEELLE SIIJOTTETTAVA LAITOS EI SAA AIHEUTTAA MELUTASON 55 dBA
YLIITÄMISTÄ LAHEISILLA ASUNTOALUEILLA EIKÄ YMPÄRISTÖÖN HAJUA,
ILMAN PILAANTUMISTA TAI MUUTA TERVEYDELLISTÄ HAITTAA.

YMPÄRISTÖHÄIRIÖITÄ AIHEUTTAMATTOMIEN TEOLLISUUSRAKENNUSTEN
KORTTELIALUE.

PUISTO.

LÄHIVIRKISTYSALUE

KAUTTAKULKU- TAI SISÄÄNTULOTIE SUOJA- JA NÄKEMÄALUEINEEN

AUTOPAIKKOJEN KORTTELIALUE

VESIALUE

3 m SEN KAAVA-ALUEEN ULKOPUOLELLA OLEVA VUOJA, JOTA VAHVISTAMINEN
KOSKEE

KORTTELIN, KORTTELINSAN JA ALUEEN RAJA.

ERI KAAVAMÄÄRÄYSTEN ALAISTEN ALUEENOSIEN VÄLINEN RAJA.

OHJEELLINEN ERI KAAVAMÄÄRÄYSTEN ALAISTEN ALUEENOSIEN VÄLINEN RAJA.

OHJEELLINEN RAKENNUSPAIKAN RAJA.

KORTTELIN NUMERO

RAKENNUSPAIKAN NUMERO

RAKENNUSKAAVATIE

JÄMSÄNKOSKI

N:o 2233 07 68/60

LAANINHALLITUS VAHVISTANUT 20.2.1990 RA-197

KARTTA KORJATTU LAANINHALLITUKSEN PÄÄTÖKSEN
MUKAISEKSI 3.5.1990


Tämä rakennuskaava ja rakennuskaavan muutosta koskeva kartta määräykseen on
Jämsänkosken kaupunginvaltuuston 14 päivänä joulukuuta 1989 tekemän ja valtuuston
pöytäkirjan 160 §:ssä mainitun päätöksen mukainen.
Tiedustavat

3-osainen kartta, karttaosa 1



MITTAKAAVA 1:2000

Kaavoituksen pohjakartta 1:2000 Mittausluokka 1		Kartan laatija FINNMAP Oy	
Kunta JÄMSÄNKOSKI	Ilmakuuvus 19.5.1986	Koordinaattijärjestelmä kkj	
Kylät KERKKOLA PATALA JAATILA	Kartoitus 1987	Korkeusjärjestelmä N60	
	Kartatutkimusmenetelmä STEREOKARTOITUS	Alkuperäispiirrokset K.R.P.J.	
Lähti KESKI-SUOMI		Kartta hyväksytty 22.12.1987	

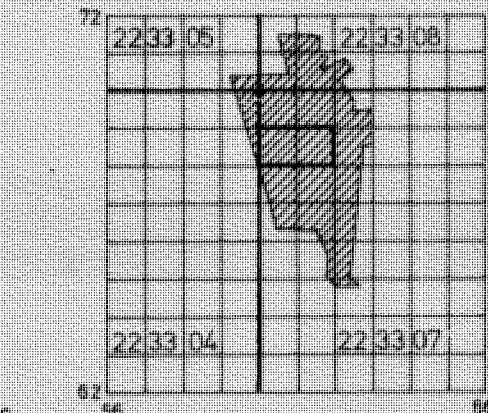

JÄMSÄNKOSKI 1:2000
rak. kaava ja
rak. kaavan muutos
muodostuu kortteleist
12 (osa), 201 (osa), 1001,
1023
Muutettu 13.12.1989
Jyväskylällä 10.10.1989

JÄMSÄNKOSKI
No 2233 07 66/60


LAANINHALLITUS VAHVISTANUT 20.2.1990 RA-197
KORJATTU LAANINHALLITUKSEN PÄÄTÖKSEN
MUKAISEKSI 3.5.1990

Tämä rakennuskaava ja rakennuskaavan muutos on koostettu kartoista määräyskseen
on Jämsänkosken kaupunginvaltuuston 14. päivänä joulukuuta 1989 tekemän ja
valtuuston pöytäkirjan 160 §:ssä mainitun päätöksen mukainen.
Todistavat:

3-osainen kartta, karttaosa 3

0 50 100 150
MITTAKAAVA 1:2000

Kaavoituksen pohjakartta 1:2000 Mittausluokka I		Kartan laatija FINNMAP Oy	
Kunta JÄMSÄNKOSKI	Ilmakuvas	19.5.1986	Koordinaattijärjestelmä KKJ
Kylät KERKKOLA PATALA JAATILA NIEMOLA	Kartoitus	1987	Korkeusjärjestelmä N60
	Kartoitusmenetelmä		Aikuperäispiirrokset K.R.P.J.
Laani KESKI-SUOMI	STEREOKARTOITUS		
	Kartta hyväksytty	22.12.1987	<i>Pentti Hoppu</i> PENTTI HOPPU

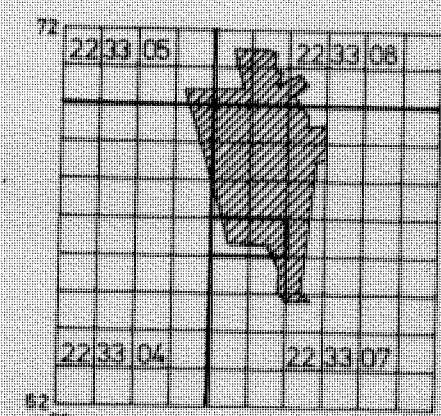

JÄMSÄNKOSKI 1:2000
rak. kaava ja
rak. kaavan muutos
muodostus karttaliit.
12/osa, 201/osa, 1001,
1023
Muutos 3.12.1989
Jyväskylä 10.10.1989